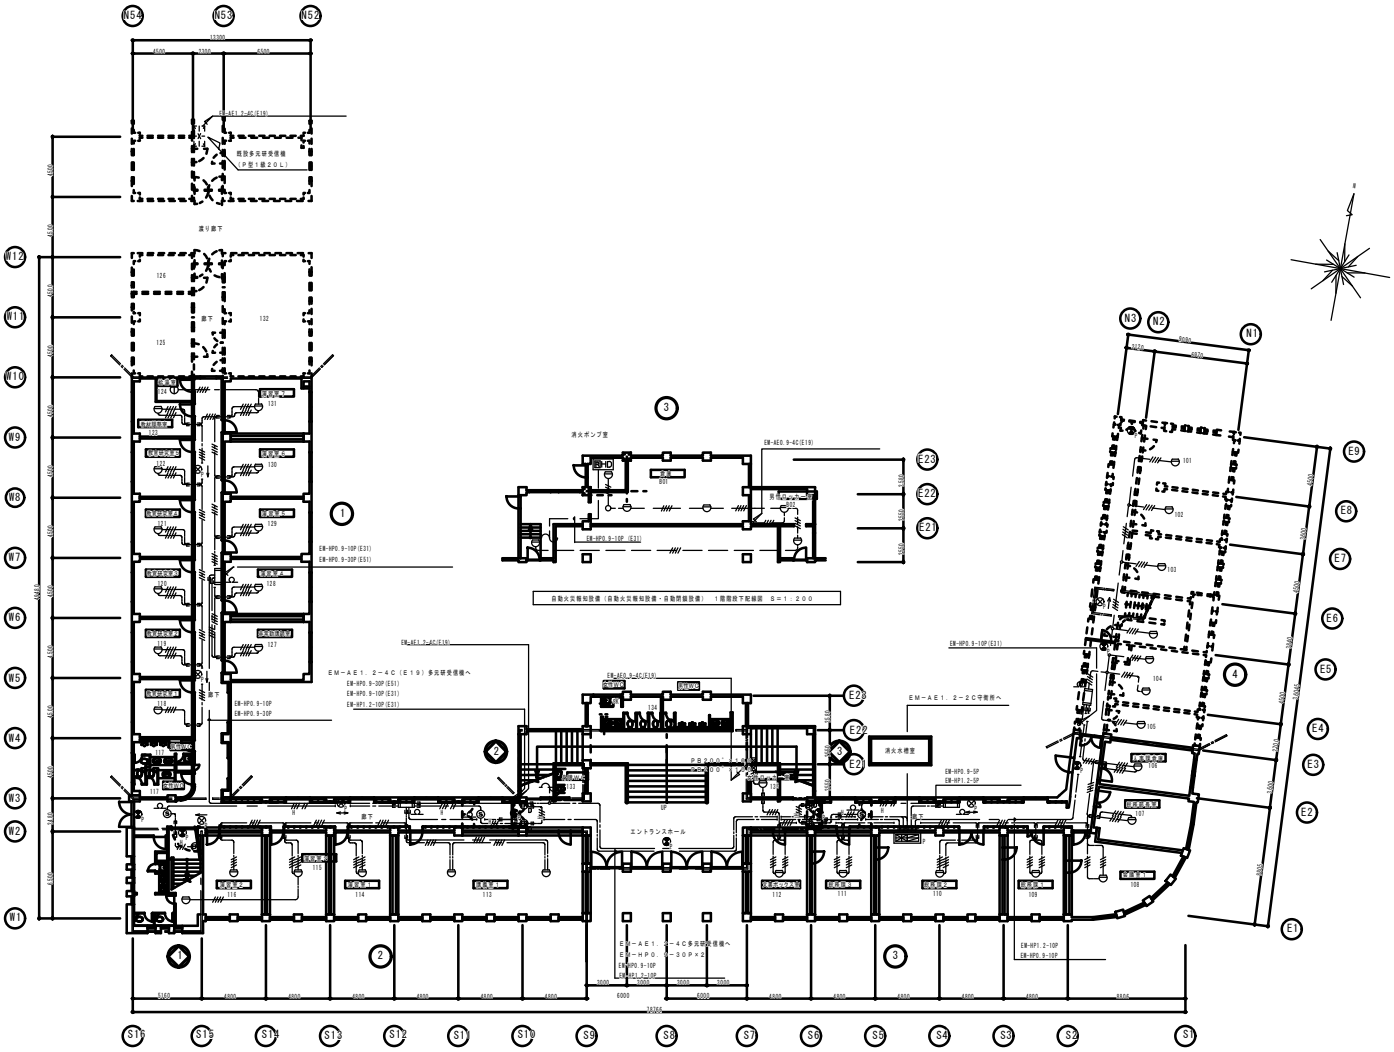

完成図
平成16年3月作成

東北大学（片平）旧標本館改修電気設備工事		
図面名称	自動火災報知設備（自動火災報知設備・自動閉鎖設備）1階配線図	平成15年度
施工者	福興電気株式会社	No.HE-24